

CONTINUA NA FOLHA MDA-AB-ARQ-DE-064

PLANTA 2º PAVIMENTO - TRECHO D1 (NÍVEL +9,82)
ESCALA 1:100

DOCUMENTOS DE REFERÊNCIA:	
1	DESCRIÇÃO: 2º PAVIMENTO - PLANTA GERAL (NÍVEL +9,82)
2	DESCRIÇÃO: ESPECIFICAÇÃO DE MATERIAIS
3	DESCRIÇÃO: PAGINAÇÃO DE PISO / PLANTA DE TETO (LAYOUT)
4	DESCRIÇÃO: AMPLIAÇÕES GERAIS
5	DESCRIÇÃO: MAPA DE ESQUADRIAS
6	DESCRIÇÃO: DETALHES GONIAIS/ARREDONDADOS/DETAHES CONSTRUTIVOS
7	DESCRIÇÃO: CADERNO DE DETALHES DE PAREDES
8	DESCRIÇÃO: AMPLIAÇÕES ÁREAS MOLHADAS


LEGENDA:	
LEGENDA GRÁFICA: TÍTULO E ESCALA DO DESENHO INDICAÇÃO DE PORTAS (IP) DA PORTAL INDICAÇÃO DE JANELAS (JP) DA JANELA CÓDIGO DE COMPARTIMENTO (P) (COMPARTIMENTO) INDICAÇÃO DE PE DIRETO (P) (PAREDE) INDICAÇÃO DE NÍVEL EM ELEVACÃO (E) (ELEVACÃO) INDICAÇÃO DE NÍVEL EM PLANTA (P) (PLANTA) INDICAÇÃO PAGINAÇÃO DE FORRO OU PISO (P) (PISO) JUNTA DE DILATAÇÃO (J) (JUNTA)	INDICAÇÃO DE CORTE: INDICAÇÃO DE VISTA OU FACHADA (V) (VISTA) CHAMADA DE DETALHE / AMPLIAÇÃO (D) (DETALHE) CÓDIGO DE ACABAMENTO (C) (ACABAMENTO)

LEGENDA VEZEDORES:	

NOTA 1: EM SITUAÇÕES EM QUE O CONCRETO TEM REVESTIMENTO DE 2,5cm SERÁ IDENTIFICADO NA PLANTA DOS TÊXTECOS COM MARCAÇÃO DE DETALHE.

TABELA DE ACABAMENTOS	
PAPEL DE	DESCRIÇÃO

- NOTAS GERAIS:**
- ESTE DOCUMENTO FAZ PARTE DO PROJETO DE DETALHAMENTO DE ARQUITETURA QUE TEM COMO BASE O CONJUNTO DE DESENHO DO PROJETO EXECUTIVO DE ARQUITETURA FASE 04.
 - NA EXECUÇÃO DAS FORMAS DE CONCRETO CONSIDERAR SEMPRE PROJETOS COMPLEMENTARES.
 - MEDIDAS E NÍVEIS EM METROS, SALVO INDICAÇÃO CONTRÁRIA.
 - CONFERRIR MEDIDAS, NÍVEIS E PRUMOS NA OBRA.
 - CONSIDERAR 2,5cm DE REVESTIMENTO, EXCETO ONDE INDICADO.
 - COTAS E COORDENADAS BLOCO DE CONCRETO ESTÃO INDICADAS NO BRUTO.

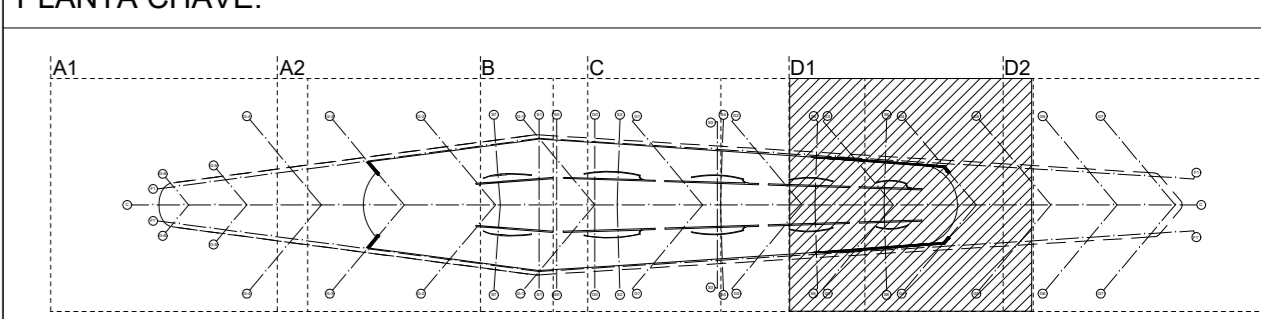

REV.	DATA	REVISÃO:	ELABORADO:	APROVADO:
01	01/12/15	REV 01	DANIEL FERNANDES	LUIS LIMA

CLIENTE: PREFEITURA DA CIDADE DO RIO DE JANEIRO COMPANHIA DE DESENVOLVIMENTO URBANO DA REGIÃO DO PORTO DO RIO	PROJETO: MUSEU DO AMANHÃ
RESPONSÁVEL TÉCNICO: DANIEL FERNANDES	ETAPA: PROJETO AS BUILT
PROJETO: fernandes / arquitetos associados	DISCIPLINA: ARQUITETURA
RESPONSÁVEL TÉCNICO: DANIEL FERNANDES	TÍTULO: PLANTA 2º PAVIMENTO - TRECHO D1
DATA DO DOCUMENTO: 01/12/15	FRANCHA: 01
DATA: 01/12/15	ESCALA: 1/100
EMPRESA: FERNANDES ARCHITECTS ASSOCIADOS	VERIFICAÇÃO: DANIEL FERNANDES
EXECUÇÃO: CRISTIANE SULZIR	APPROVAÇÃO: DANIEL FERNANDES

CÓPIA DO IMPRESSO DE DOCUMENTOS CONTROLADOS